

VILLE DE MONS (Anci CUESMES)


Plan d'un bien immeuble sis à la rue de la Fraide, n°47 et cadastré Section C n°275v17, 275e18/partie et 280d2/partie.

Au nom de :

Contenance selon arpentage = 1 are 82 ca.

Vente à

Note : L'acquéreur du présent bien, ses ayants droit ou ayants cause, aura à sa charge l'entretien de la partie réservée située à façade à rue.

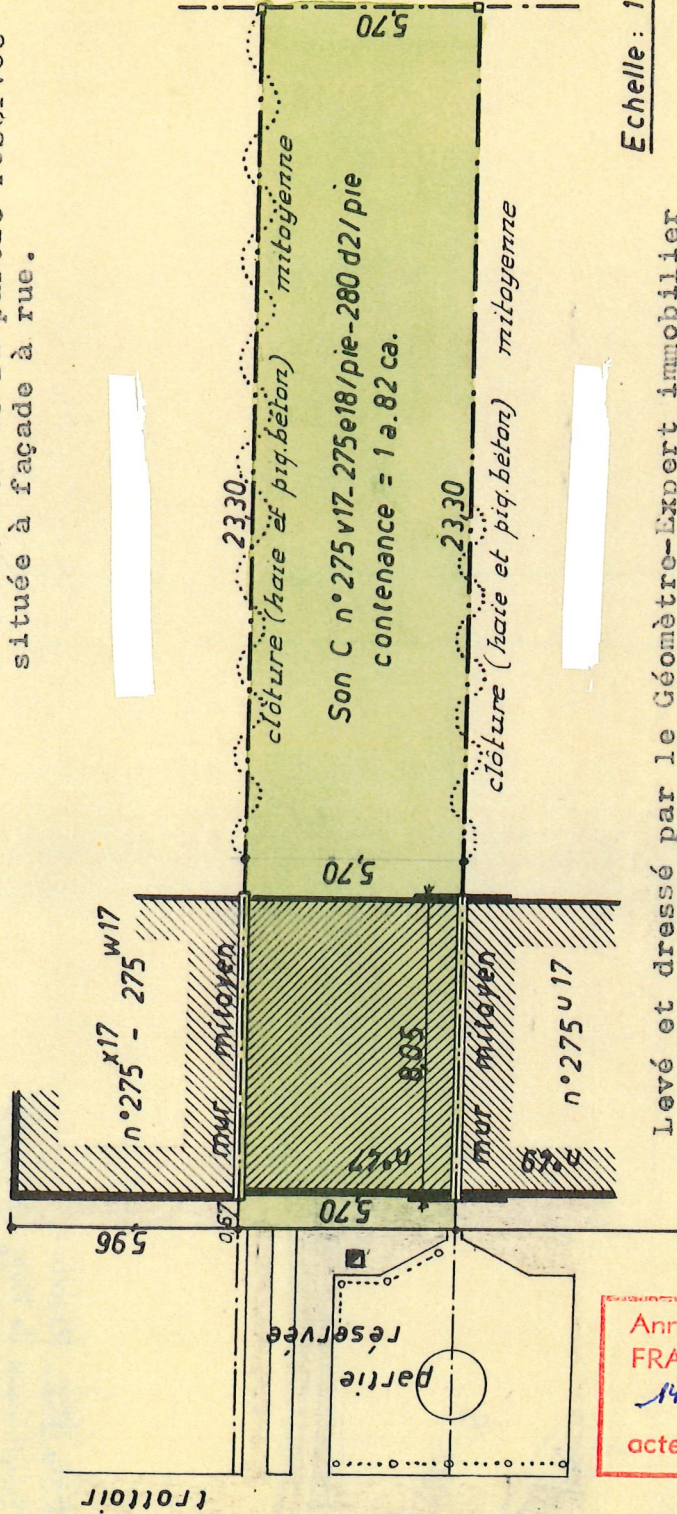

Annexe à l'acte du notaire  
FRANEAU à Mons du :  
14 février 1977  
acte n° 88

Echelle: 1/200


Levé et dressé par le Géomètre-Expert immobilier soussigné légalement assermenté par devant le Tribunal de l'Instance séant à Mons.  
Wasmès, le 10 mars 1976.

*R. Letort*

R. Letort

RUE DE LA FRAIDE

NORD

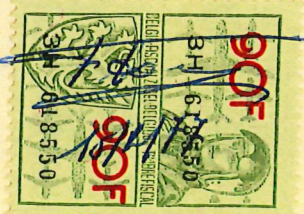

~~Colin~~

~~[Signature]~~

~~Heintz~~

~~Persones.~~

~~[Signature]~~

Enregistré. Mr. Rôle Geo. Renvoyé  
au 3<sup>me</sup> Bureau de l'Enregistrement de Mos.  
Le Acte doit servir à l'acte de vente.  
Vol. 223 Fo. 45 C. 2  
Le Receveur.

~~[Signature]~~