


Datum					
-------	--	--	--	--	--

Verantwoordelijke klant	Verantwoordelijke Electrolyse	Verantwoordelijke keurinsorgaan

Project: Het Vaardeken		
Omschrijving: Appartement D1.1		
Get: DD	Datum: 4/09/23	Schaal: 1:50
Projectgegevens: Oude Vest 55A - bus 2 9200 Dendermonde		

Discipline: Elektro	
Fase: AS-BUILT	
Meestergast: Gharsallah Mezri	
Projectleider: Salembier Bart	
Projectnummer: 2022053	
Netstructuur:	Formaat:
TT	A3

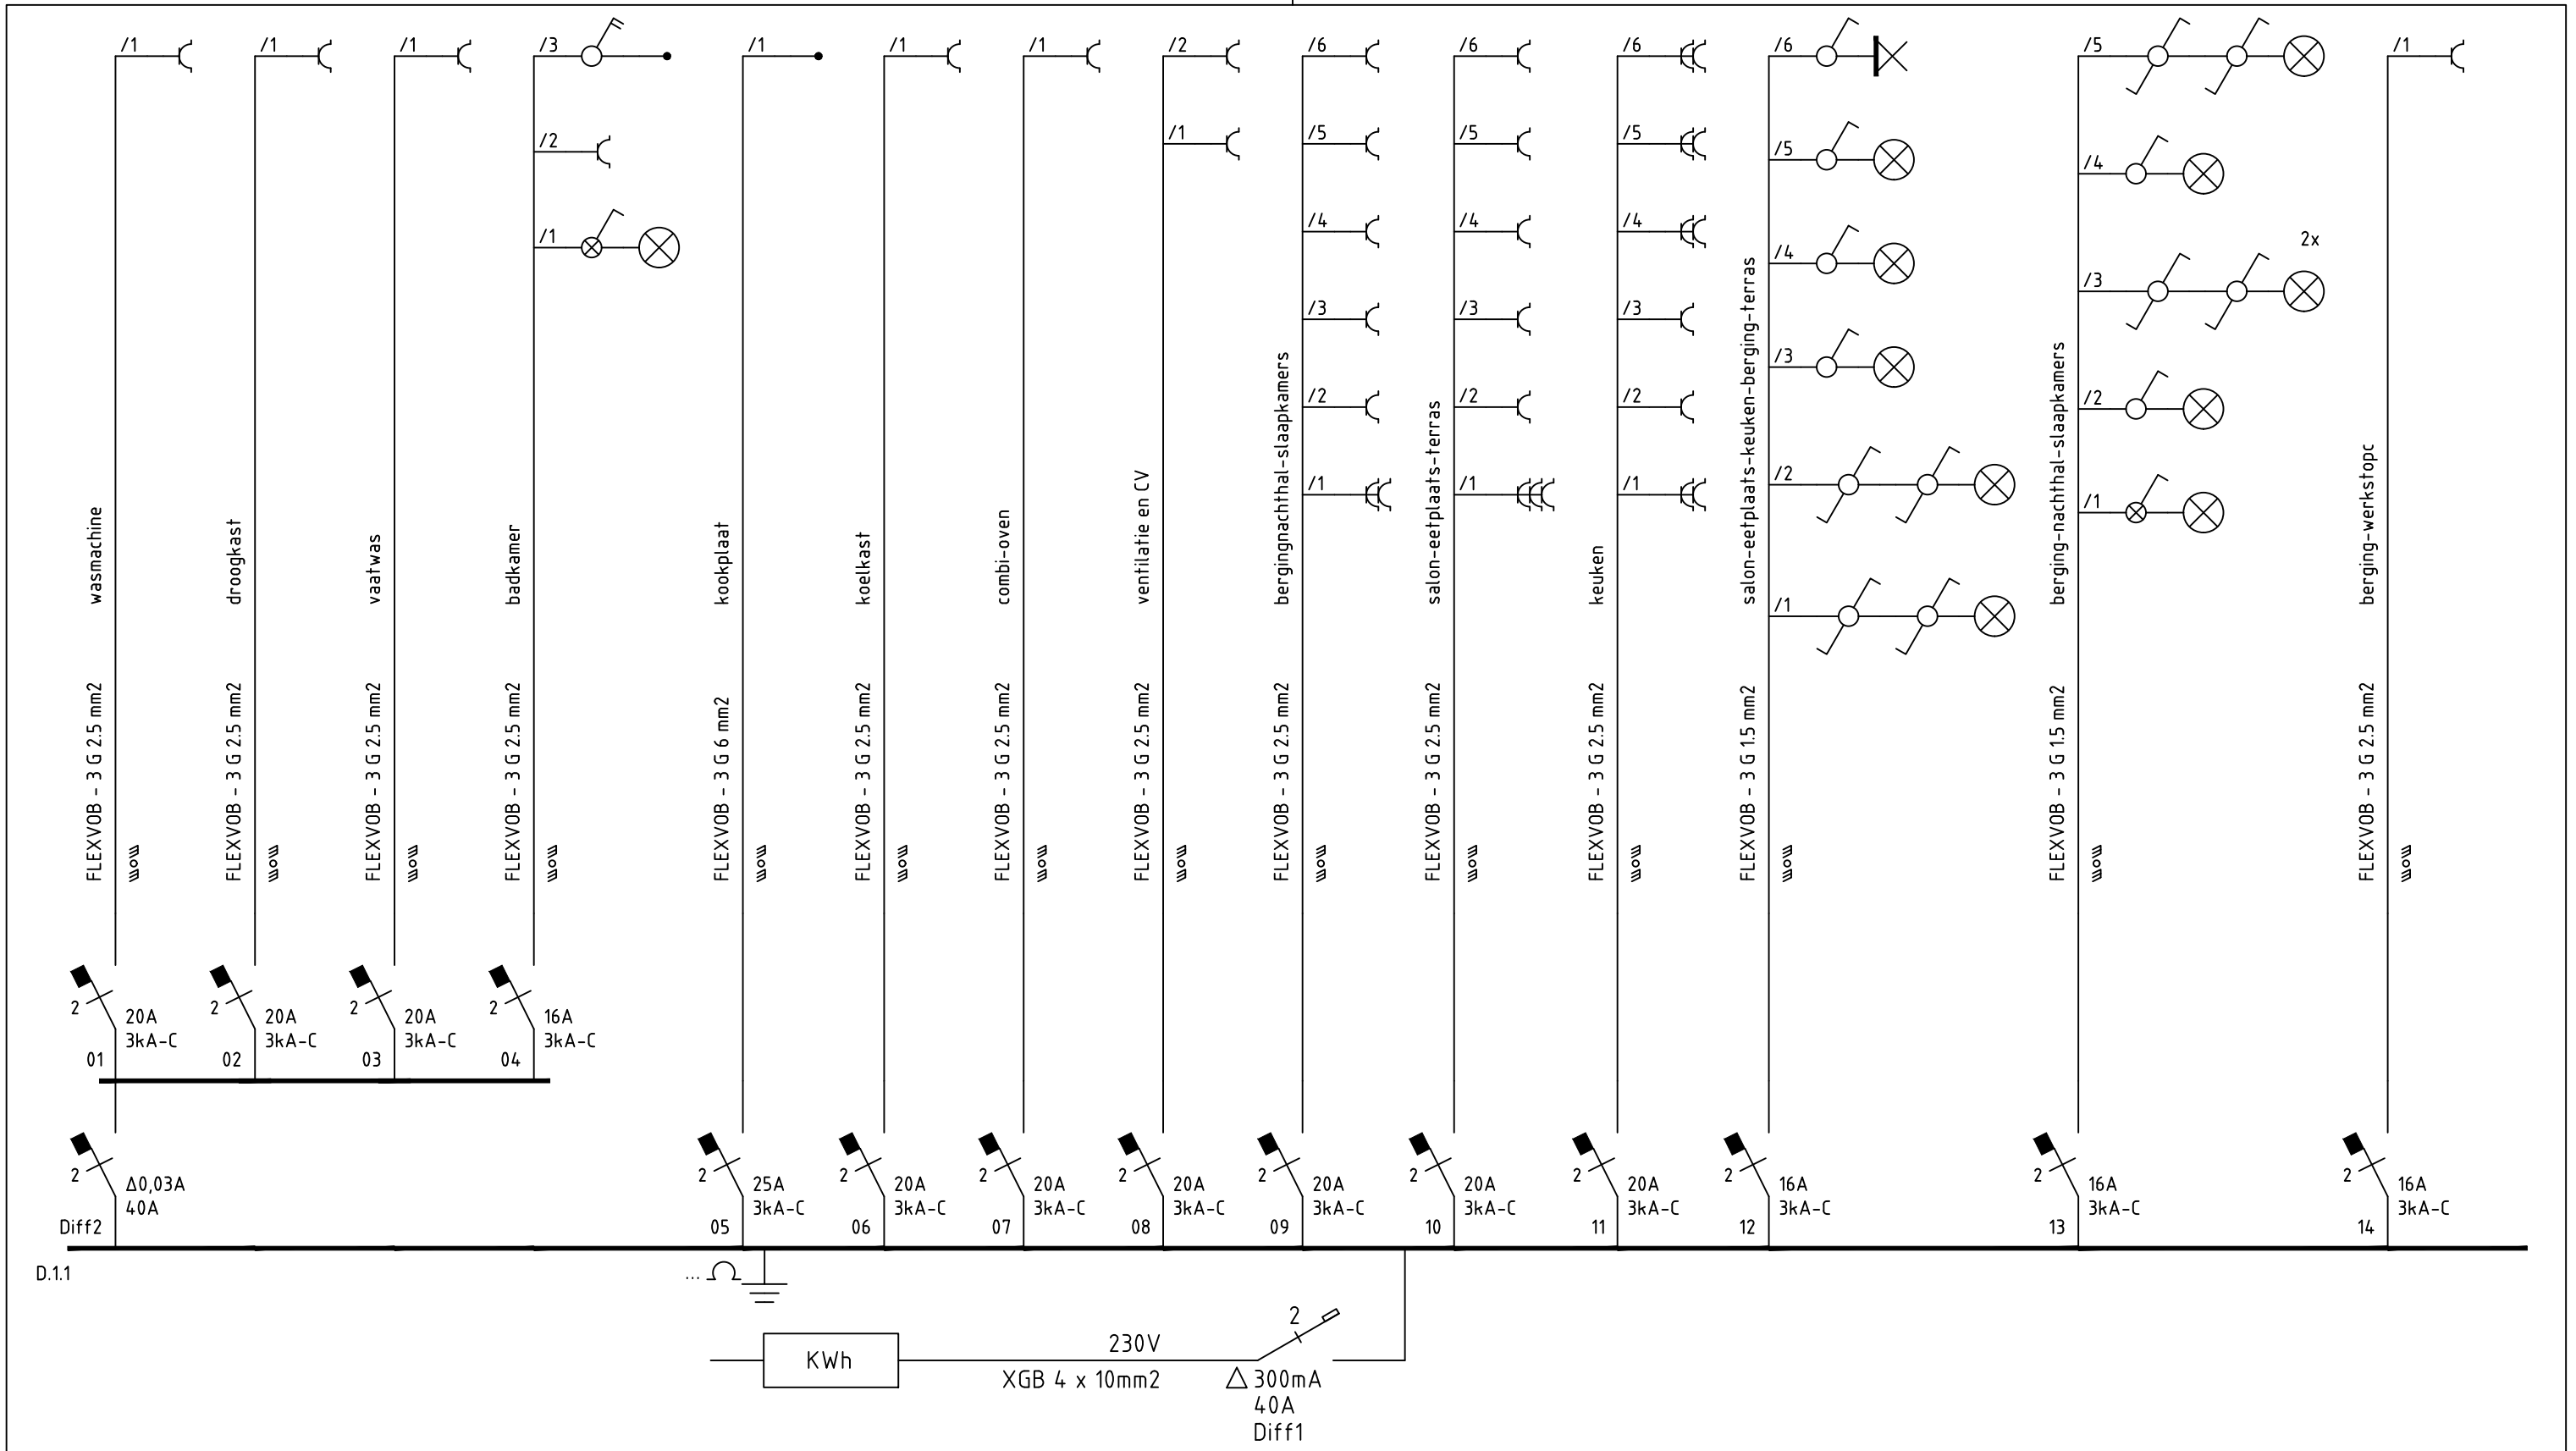

Datum	Verantwoordelijke klant	Verantwoordelijke Electrolyse	Verantwoordelijke keurinsorganisme	Project: Het Vaardeken	Discipline: Elektro	
					Fase: AS-BUILT	
				Omschrijving: Eendraadschema D1.1	Meestergast: Gharsallah Mezri	
					Projectleider: Salembier Bart	
				Get: DD	Datum: 4/09/23	Schaal: 1:50
				Projectgegevens: Oude Vest 55A - bus 2 9200 Dendermonde		Projectnummer: 2022053
						Netstructuur:
						TT
						Formaat: A3