


# GEMEENTE DESTELBERGEN

SECTIE: A DELEN NR 155<sup>L</sup> - DEEL NR 154<sup>C</sup>



153<sup>b</sup>  
DESTELBERGEN DE GEMEENTE

159<sup>b</sup>

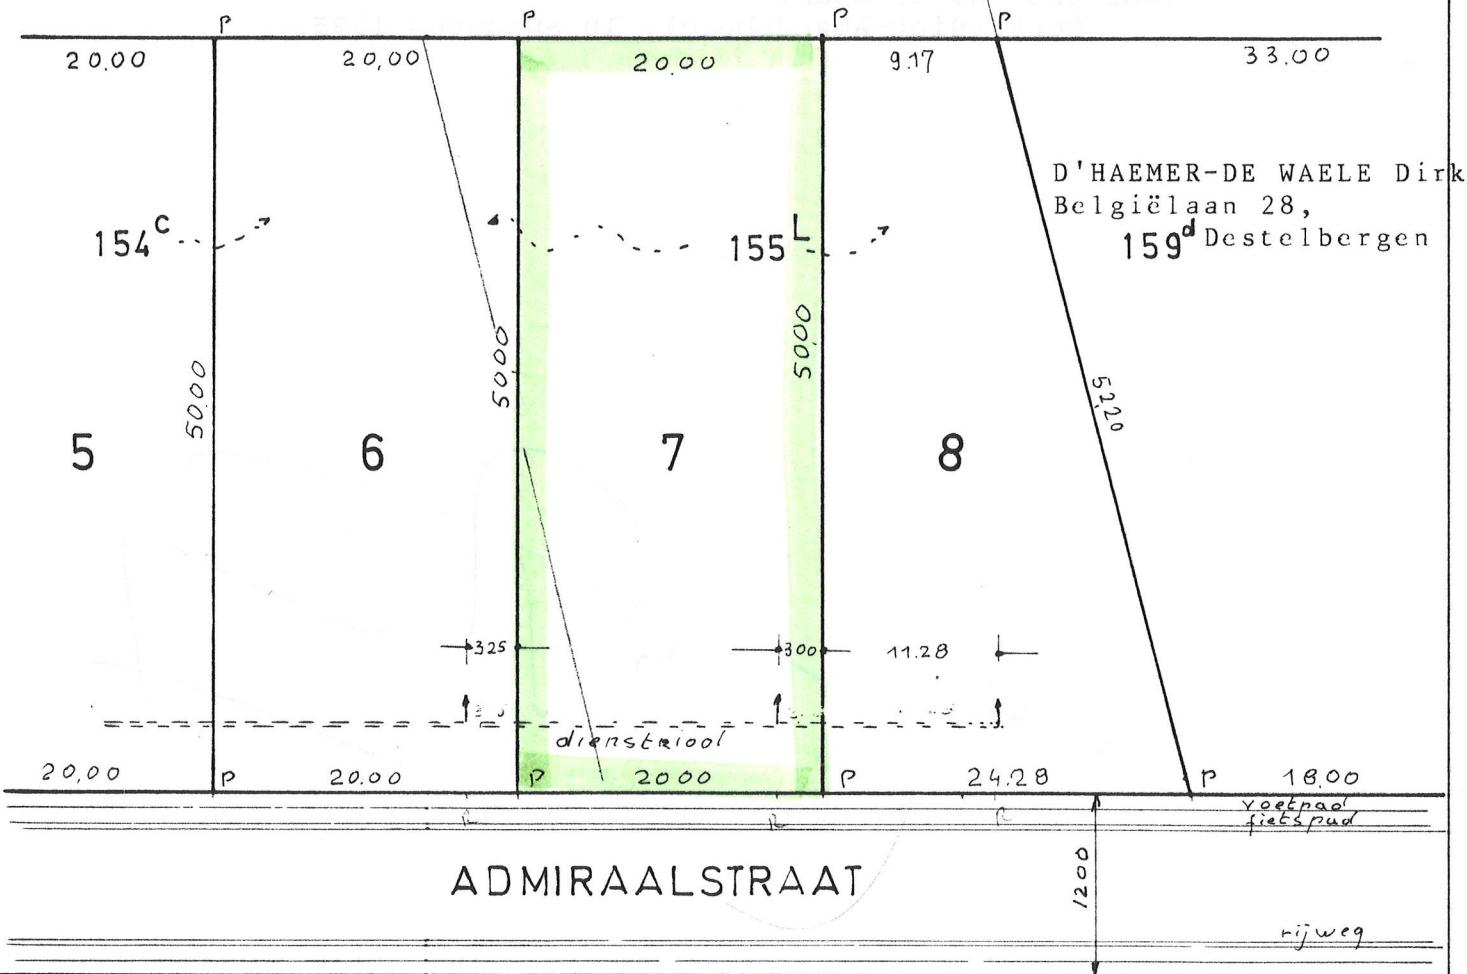

----- aansluiting woning aan riool

SCHAAL: 1/500

## PROCES - VERBAAL VAN METING

Ondergetekende, Aimé BEERT, Eikenlaan 3, 9070 Destelbergen, meetkundige schatter van onroerende goederen, wettelijk beëdigd bij de Rechtbank van Eersten Aanleg te Gent, verklaart te zijn overgegaan tot het opmeten en afpalen van een perceel bouwgrond gelegen te 9070 Destelbergen, Admiraalstraat, zijnde lot 7 van het goedgekeurd verkavelingsplan.

### OPPERVLAKTE:

lot 7: DUIZEND VIERKANTE METER (1.000m<sup>2</sup>)

**Kadastrale inlichtingen:** Gemeente Destelbergen - 1e Afdeling  
sectie A delen nummers 154<sup>C</sup> en 155<sup>L</sup>.

Opgemaakt te Destelbergen, 21 januari 1992,

de meetkundige schatter o.g.



GEREGISTREERD OP GENT 5

~~een~~ bladen ~~geen~~renvoelen

Op 16-08-1995

boek 6124, blad 15, vak 2

Ontvangen : Duizend fran!

Fr.: 1000

De Ontvanger,

VANACKER Johan

"Ne varietur" ondertekend door de partijen en Ons, Notarissen Roland Vandaele, te Gent (Sint-Amandsberg), en Pierre Moulin, te Destelbergen, om gehecht te blijven aan een akte heden verleden voor Ons, Notarissen.  
Gent (Sint-Amandsberg), 10 augustus 1995.

