

Resp. client:
N° commande:
N° client: 37113
Pers. cont.: ELECTRICIEN
Tél.: -
Fax: -
GSM: -
e-mail: ghitabace@gmail.com



Organisme de contrôle a.s.b.l.

ProKo.: LS01
N° rapport : 4616456/20
N° rapp. prov.:
Date: 30/10/2015

Client / Mandant :
ETIB
STEENWEG OP WAARLOOS 63A/12
2840 RUMST

Département: ELE

RAPPORT DE CONTRÔLE D'UNE INSTALLATION ELECTRIQUE ET DE RACCORDEMENT DEFINITIF ou RESIDENTIEL
(exécuté sous l'accréditation BELAC suivant procédure interne QPRO/ELE/001, §7.3)

GENERALITES

Appareil/Install. ID: **D6.3** Type d'installation: nouvelle Type de locaux: appartement
Lieu de contrôle: Avenue Marcel Terry 115-117 SINT-LAMBRECHTS-WOLUWE 1200
Type de contrôle: examen de conformité avant mise en service Selon RGIE Art. 86/270
Date du contrôle: 29/10/2015 Contrôle suivant dans 300 mois, ou avant 31/10/2040 Contrôleur: WAGNY RUDY
Propriété de: BESIX RED
Installateur: ETIB
T.V.A.: - Carte-ID : - Délivré à: - Date: 29/10/2015

DESCRIPTION

EAN n°.: - N° compteur: 31980173 Index I: 000011.7 Index II: 000008.9
Raccordement: - Fourreau: - Plaque d'isolat.: -
Tension de serv.: 1 x 220V Protection max.: 40A Protection principale: 40A Interr.: interr. diff. génér.
Liaison comptage-coffre de repart.: type de câble: XGB nombre de conducteurs: 4 section: 16 mm²
Câble de raccordement au réseau: type de câble: - nombre de conducteurs: - section: - mm²
Electrode de terre: type: boucle section: 35 mm² Résistance de dispersion: 2.16 Ohm
Interruteur Diff.: Général: 40A/300mA est plombé par des scelles d'OCB: en ordre Diff. supplém.: 2p 40A/30mA
Fonctionn. bouton d'essai: en ordre Contrôle boucle de défaut: en ordre Résist. d'isolem. général: > 1 MOhm
Installation exécutée conformément aux schémas: en ordre Etat du matériel électrique: en ordre
Protection contre les chocs électriques: contact direct: en ordre contact indirect: en ordre
Continuité PE et liaison équipotential: en ordre Matériel fixe et mobile: en ordre
Description - appareils: voir les schémas en annexe schéma unifilaire et schéma de position ont été signés pour approbation
Ne sont pas encore placés: cuisine salle de bains chauffage central compteur de gaz - d'eau
Ne sont pas encore raccordés: liaison équipotentielle principale - supplémentaire
Nombre de tableaux: 1 Nombre de circuits terminaux: 13

CONSTATATIONS - Note (N) - Remarque (O) - Infraction (I) - les numéros référent aux infractions standardisées

1. Sauf stipulation contraire, les appareils et machines raccordés à l'installation fixe, ne font pas partie de l'inspection.
2. Le présent contrôle porte sur les parties aisément accessibles et visibles de l'installation et exclu les parties cachées tel que les cloisons, les faux-plafonds, etc.
3. Sauf stipulation contraire, l'examen porte exclusivement sur l'état et le bon fonctionnement de l'installation. Sa conception sort du cadre de la mission.

N

CONCLUSION

L'installation est conforme aux prescriptions mentionnées. L'installation peut être mise/rester en service.
L'installation doit être contrôlée au plus tard à la date mentionnée ici dessus, comme prévu par l'art. 271 du RGIE, ainsi qu'avant toute mise en service d'une modification importante ou d'une extension notable, exécutées avant cette date.


Pour le Directeur Technique,

Le contrôleur

0493/24 61 55


1/1

Index:	Datum:	D	26/10/2015	As-Built	Johan V.
		C	17/12/2014	Aanpassingen volgens mail Zeger Nys van 17/12/2014	Johan V.
		B	02/12/2014	Toevoegen kringnummers	Johan V.
		A	12/11/2014	Uitvoering	Johan V.
	Omschrijving:				Projectleider: Johan V.
	Geleend:				

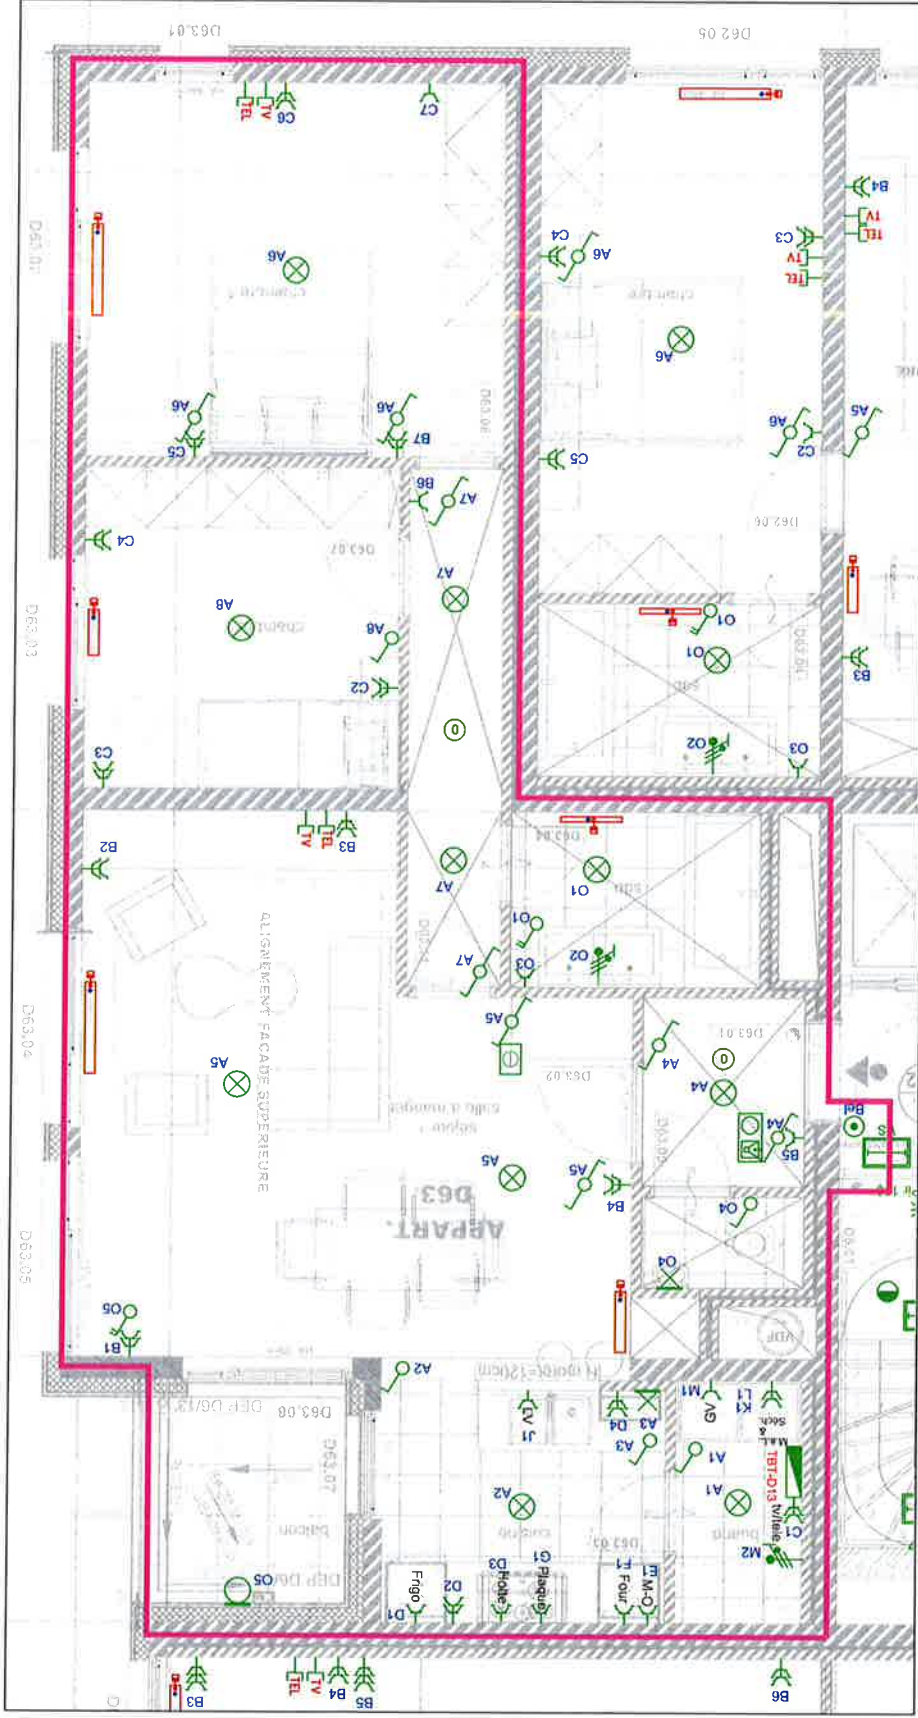

keuken type: Type D 6.3
Pagina's: 6 pagina's


ELEKTRICITEIT - AUTOMATISATIE  Steenweg op Waarloos 63A/12 B-2840 Rumet. +32 (0)3500.12.73 info@etib.biz		Oudruchtgever: VANHOUT Lammerries 12 Tel: +32 (0)14 25 16 11 Tel: +32 (0)14 25 16 00	Klant: ENSOR DELVAUX 104 logements et 1 commerce Avenue Marcel Thiry 1200 Woluwe Saint-Lambert	Titel: ELECTRICISCHE VERDELING Verdiep +6 DELVAUX	Project nr.: P1474 Papierformaat: A3 Schaal: 1/50 Appartement:	Datum: 12/11/2014 Getekent: Jan L. Projectleider: Johan V.	Pagina: D 6.3 Index:
		Plannummer: P1474-De-106-D63-EL.60.01				D 6.3	

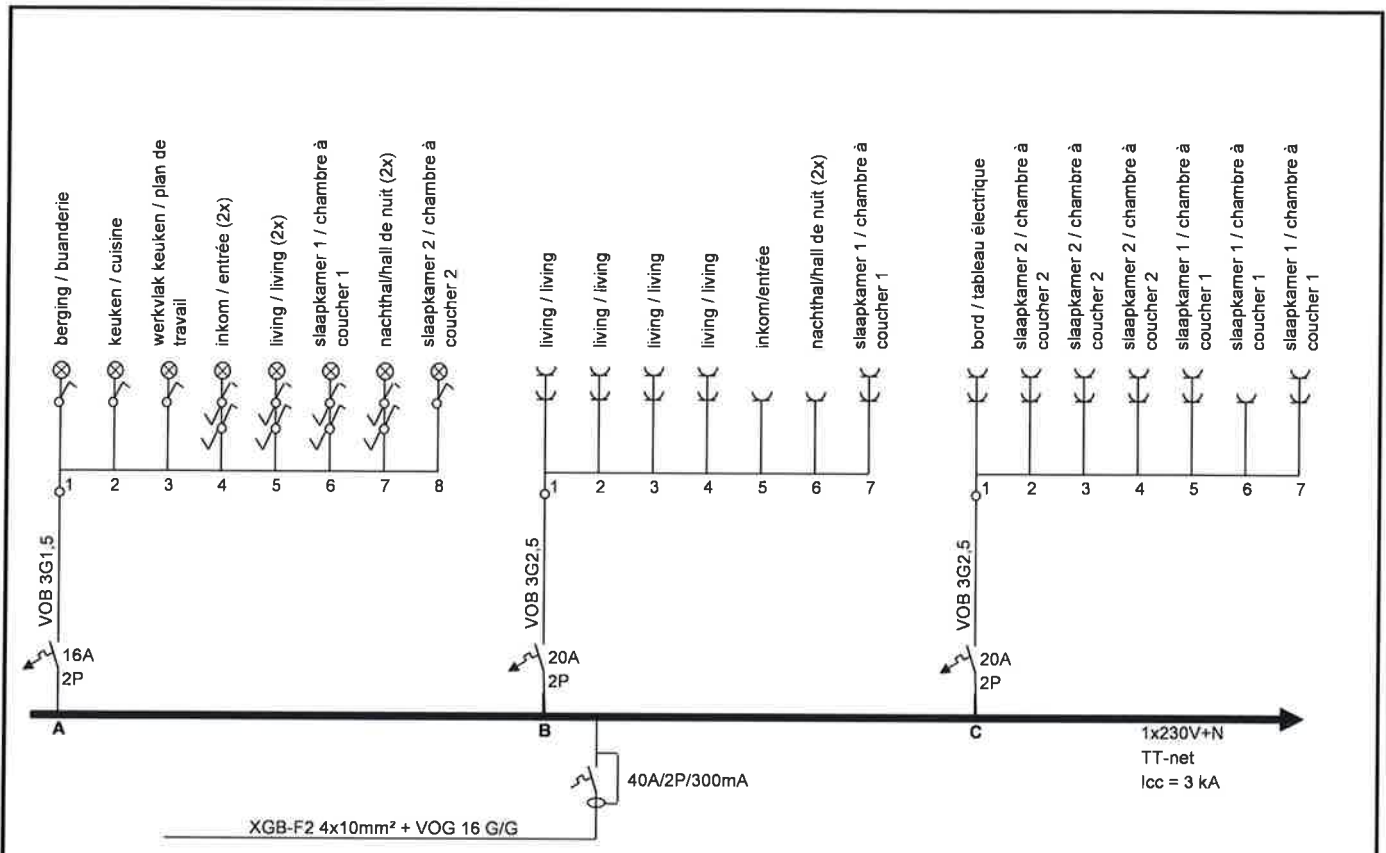


Steenweg op Waarloos 63A/12
2840 Rumst
info@etib.biz

Ensor & Delvaux
Appartement D63

Index : D
Datum : 26-10-15
Bladnr : 1 / 2

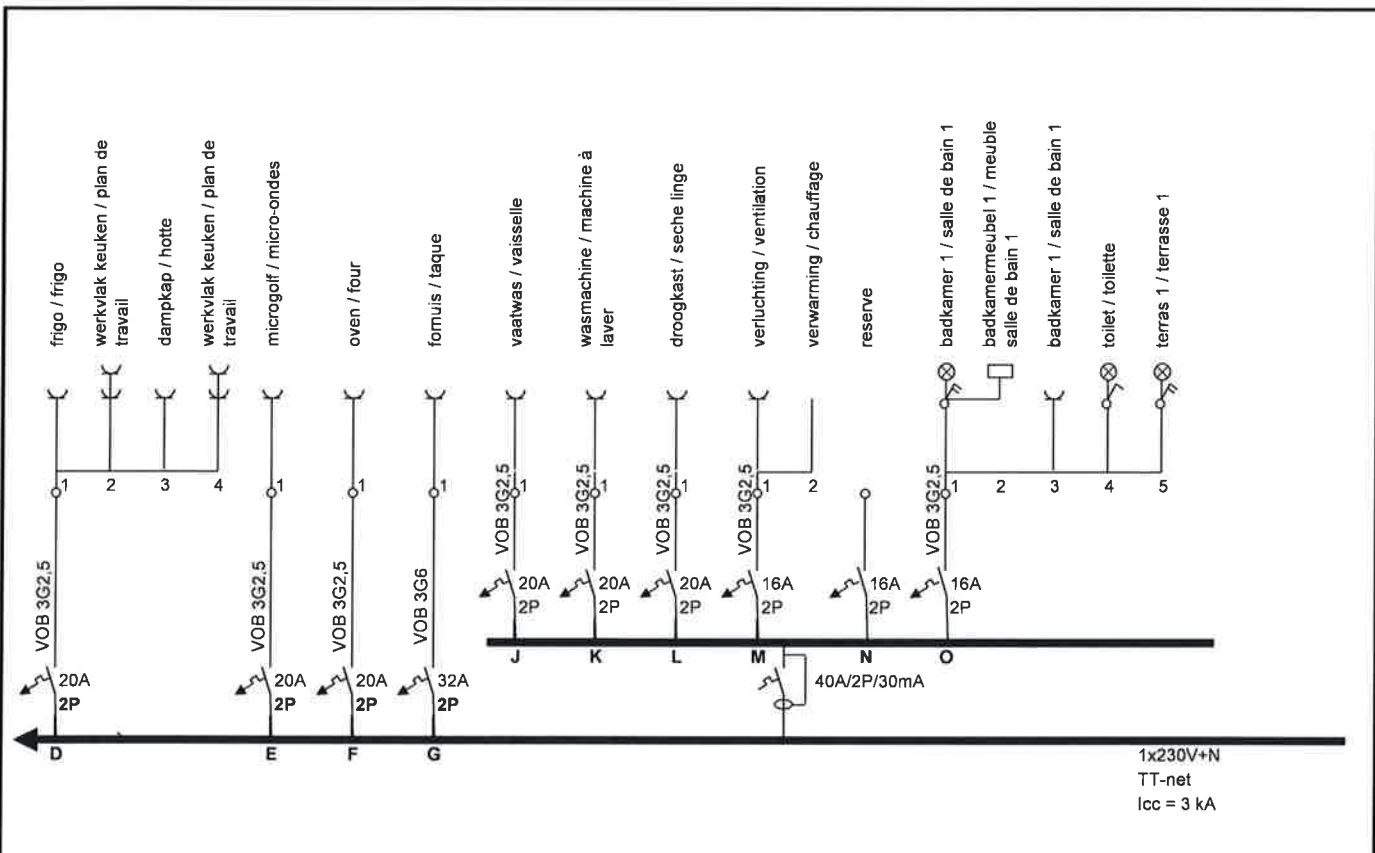


Steenweg op Waarloos 63A/12
 2840 Rumst
info@etib.biz

Ensor & Delvaux
Appartement D63

Index : D
 Datum : 26-10-15
 Bladnr : 2 / 2