
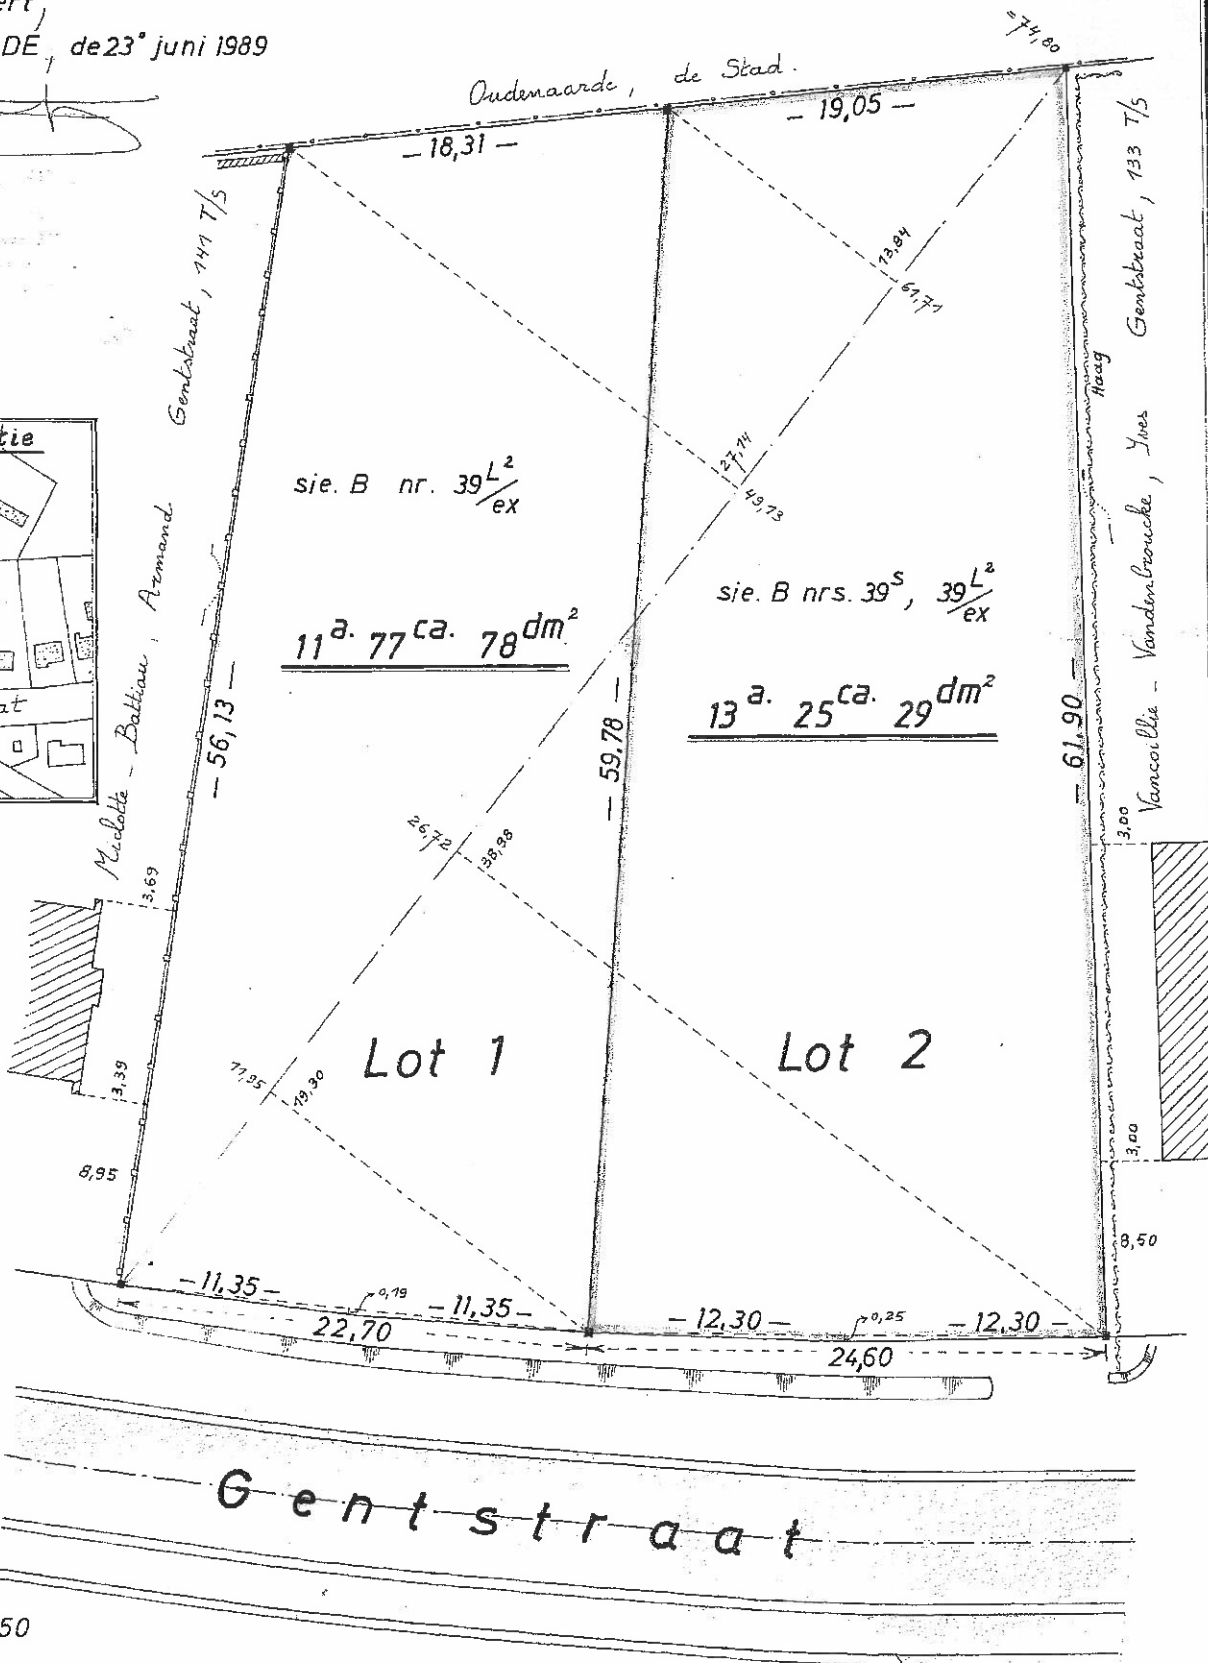


# Stad OUDENAARDE 8<sup>o</sup>afd. (Bevere)

Sectie B : nrs. 39<sup>S</sup>, 39<sup>L<sup>2</sup></sup>

## PROCES-VERBAAL VAN OPMETING (2 PECELEN BOUWGROND)

Opgemaakt door ondergetekende  
landmeter-expert,  
OUDENAARDE, de 23<sup>o</sup> juni 1989

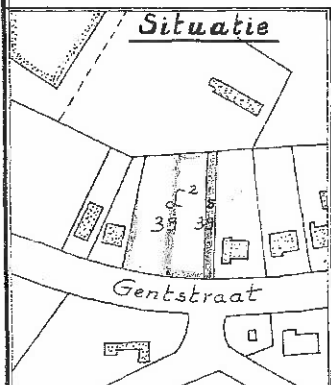

SCHAAL : 1/250

Gehecht aan een akte verkoop verleden voor mij notaris Lucie Vandermeersch te Oudenaarde op 17 oktober 1989, en welke door partijen en mij notaris "ne varietur" werd ondertekend.



Akt  
A. Vandenberghe  
Vander Hauwe  
Vandermeersch

Geregistreerd te Oudenaarde

~~aan~~ blad, ~~900~~ verzending,

op ~~19~~ oktober 19 ~~89~~

boek ~~137~~, blad ~~60~~, vak ~~24~~.

Ontvangen: ~~tweehandig~~

~~rijfentwintig frank (225 f.)~~

De Ontvanger, Voor de Ontvanger

de Verificateur

G. LEURS