


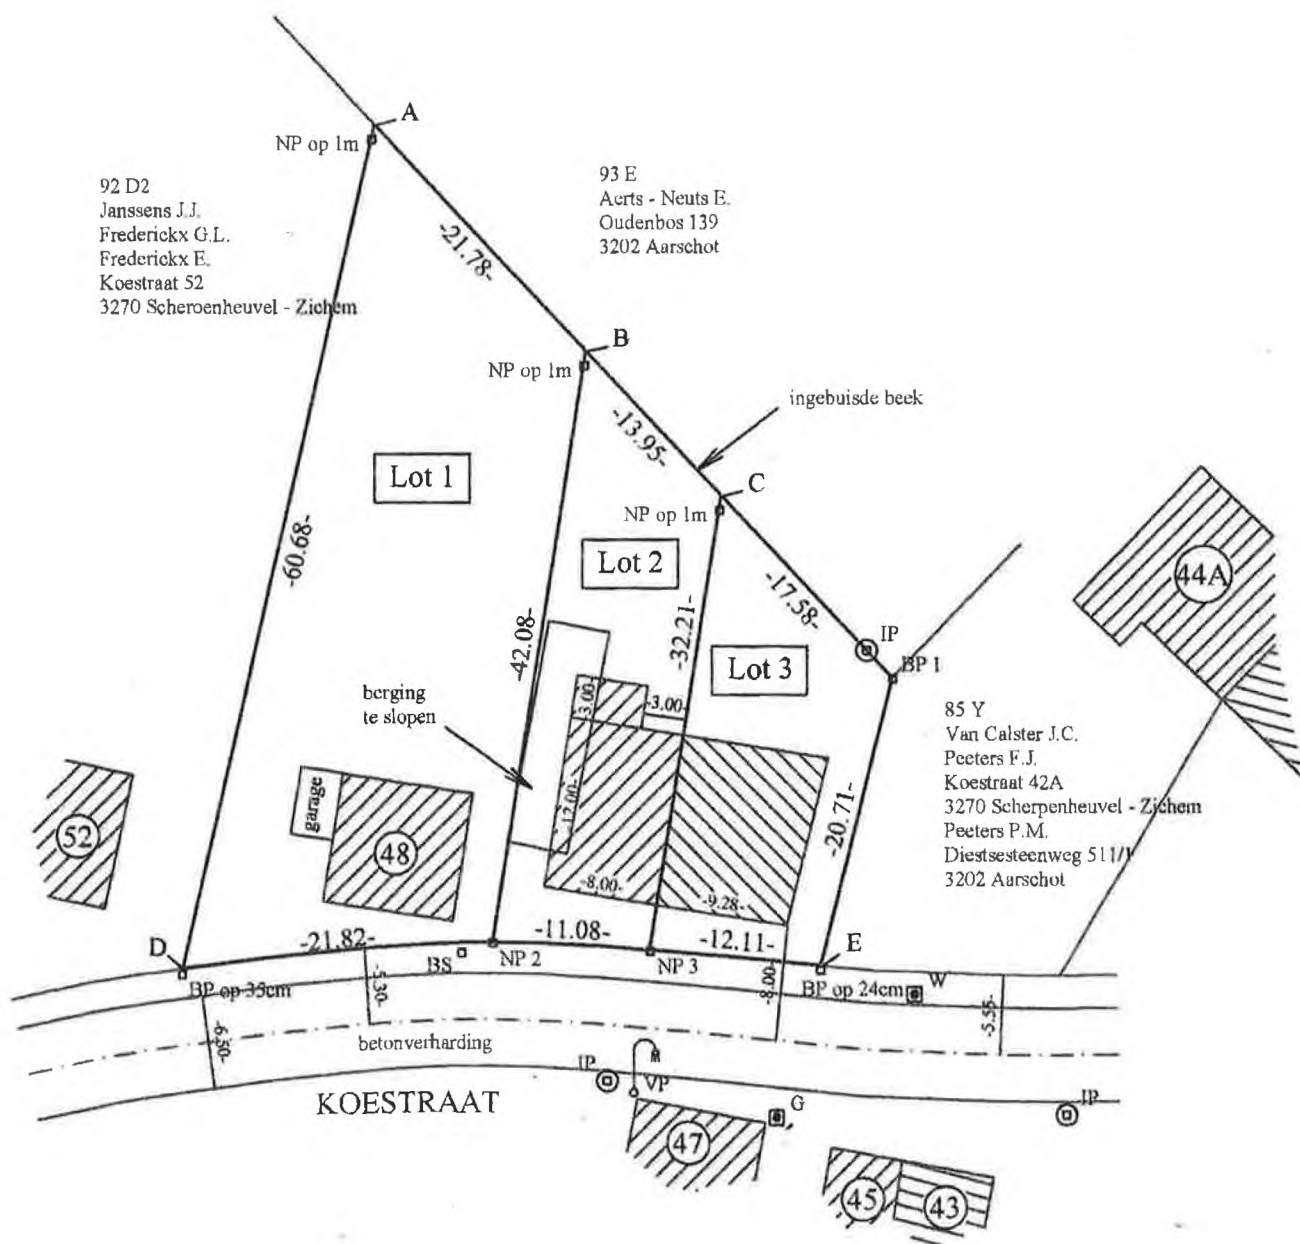

Opmerking

De kadastrale nummers en eigenaars zijn weergegeven zoals gekend ten kadaster; toestand 01/01/2004.

Proces - verbaal van opmeting

Stad Scherpenheuvel - Zichem / 1e Afdeling

Koestraat 48

Sectie B, nrs. 92 B2 en 92 C2

Verkavelingsvergunning goedgekeurd door het college van burgemeester en schepenen van de Stad Scherpenheuvel - Zichem op 31 oktober 2005.
Ref. stad: S/40/2005
Ref. stedenbouw: 267/V/551-B45

Geboekt ~~een~~ ^{bladen} ~~een~~ verzendingen
te Diest op **09 OKT. 2006**

Boek ~~106~~ blad ~~1~~ vel ~~81~~

Ontvangst: vijftig euro (€ 25,00)

De Eerst aanw. Inspecteur,


C. Coenen

Opgemeten en in plan gebracht door
Véronique Peeters
Gezwooren Landmeter - expert



Op datum van: 14 december 2005.
B.V.B.A. Landmeterskantoor
Peeters - Torfs
Sint - Niklaasberg 5/2
3200 Aarschot
Tel.: 016/56.68.30

Oppervlakte volgens meting:

Lot 1	92 B2/deel en 92 C2	988 m ²
Lot 2	92 B2/deel	408 m ²
Lot 3	92 B2/deel	347 m ²

Legende


- NP nieuw geplaatste grenspaal
- BP bestaande grenspaal
- BS bestaande staatspaal
- VP verlichtingspaal
- IP inspectieput
- W waterputje
- G gasputje

Schaal: 1/500

Coördinaten


	X	Y
A	188.76	266.79
B	203.64	250.90
C	213.18	240.72
1	225.20	227.89
D	175.36	207.60
2	197.10	209.33
3	208.17	208.89
E	220.24	207.78

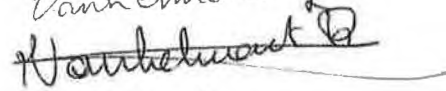

Vanhelmont




Vanhelmont

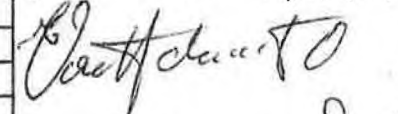Vanhelmont m. 2.


Vanhelmont

