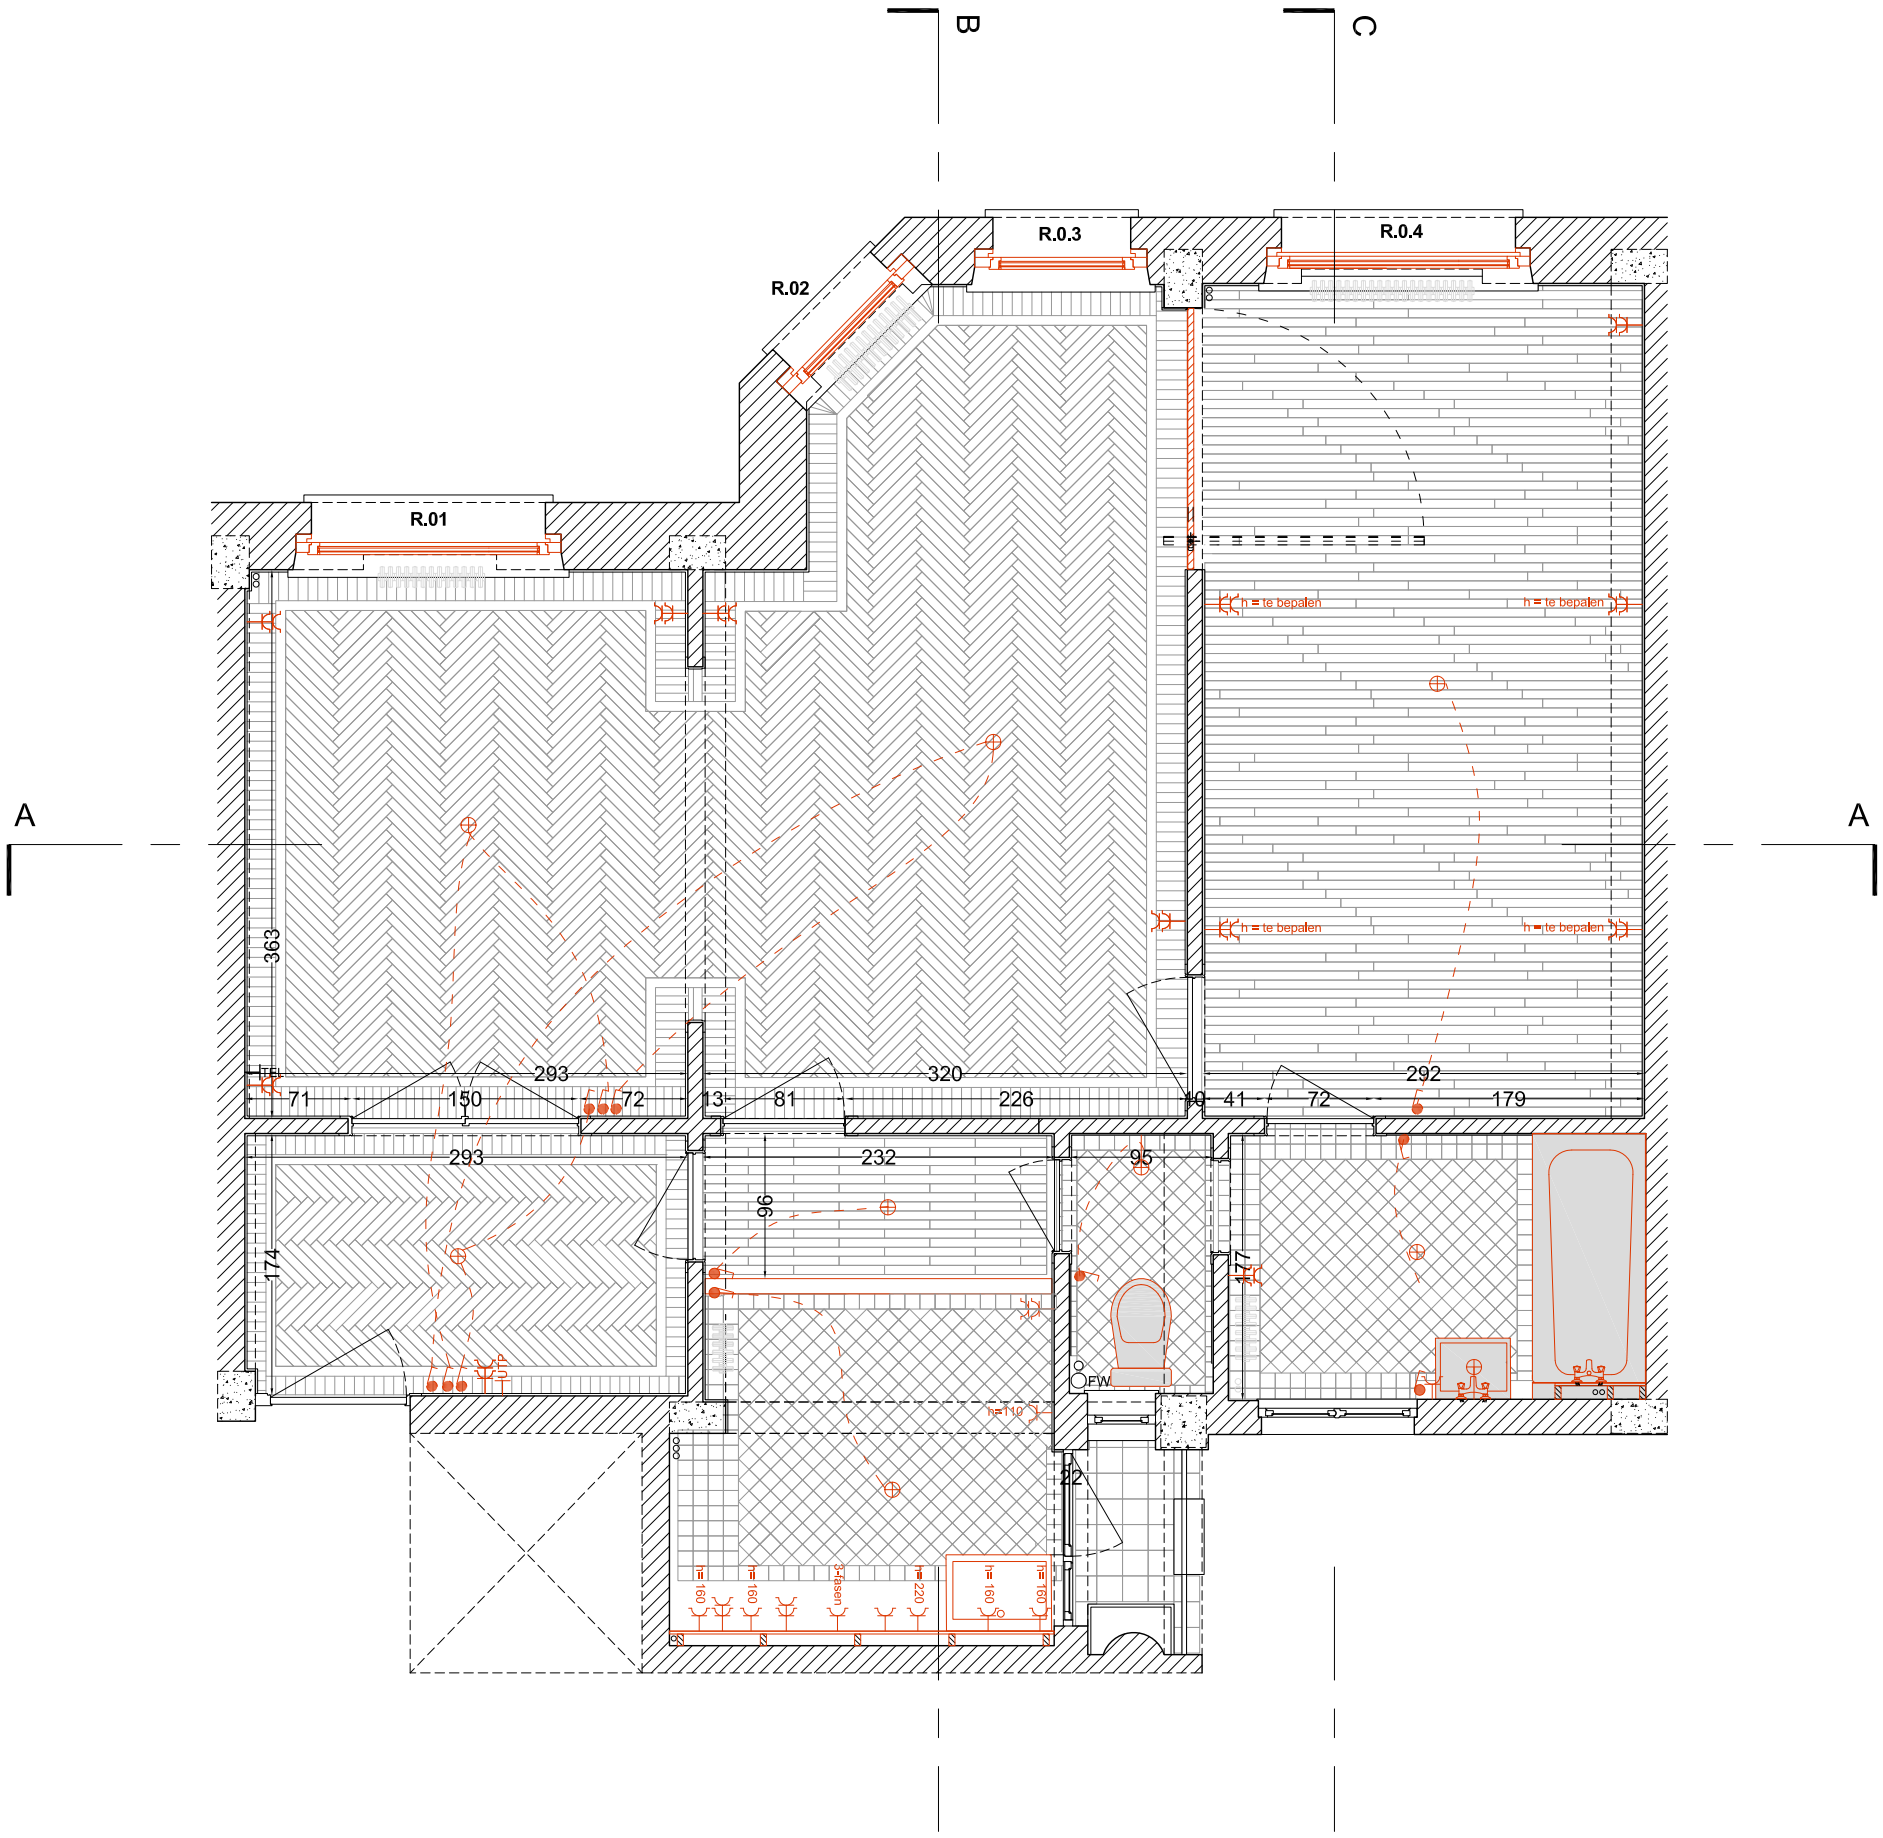

CF BRUSSEL
RENOVATIE VAN EEN BESTAAND
APPARTEMENT: RESIDENCE MARIE - JOSE

AS BUILT PLAN
schaal 1/50
datum 22.05.2022

ARCHITECT
61 Defacqz Arch. BV