Afpalingsplan

Gemeente Heusden-Zolder
Afdeling 3 - Sectie A
"In de Zoliken"

oud kadastrale nr.: A 781 E + A 780 Y

Schaal: 1/500

LEGENDE:

- Bestaande grenssteen
- gebouw
- Afsluiting beton gladde draad
- Haag
- Perceelsgrens
- Boom
- Verlichtingspaal

Lotnummer	Perceelnummer	Gemeten. Opp.	Aanduiding
LOT 1	A 2095 A	10a 64ca	S-T-U-E-F-G-S
~~LOT 2~~	~~A 2095 B~~	~~9a 10ca~~	~~R-S-G-H-I-J-K-L-M-R~~
~~LOT 3~~	~~A 2095 C~~	~~1a 30ca~~	~~A-B-C-D-U-T-S-A~~
~~LOT 4~~	~~A 2095 D~~	~~1a 92ca~~	~~R-N-O-P-Q-B-A-S-R~~

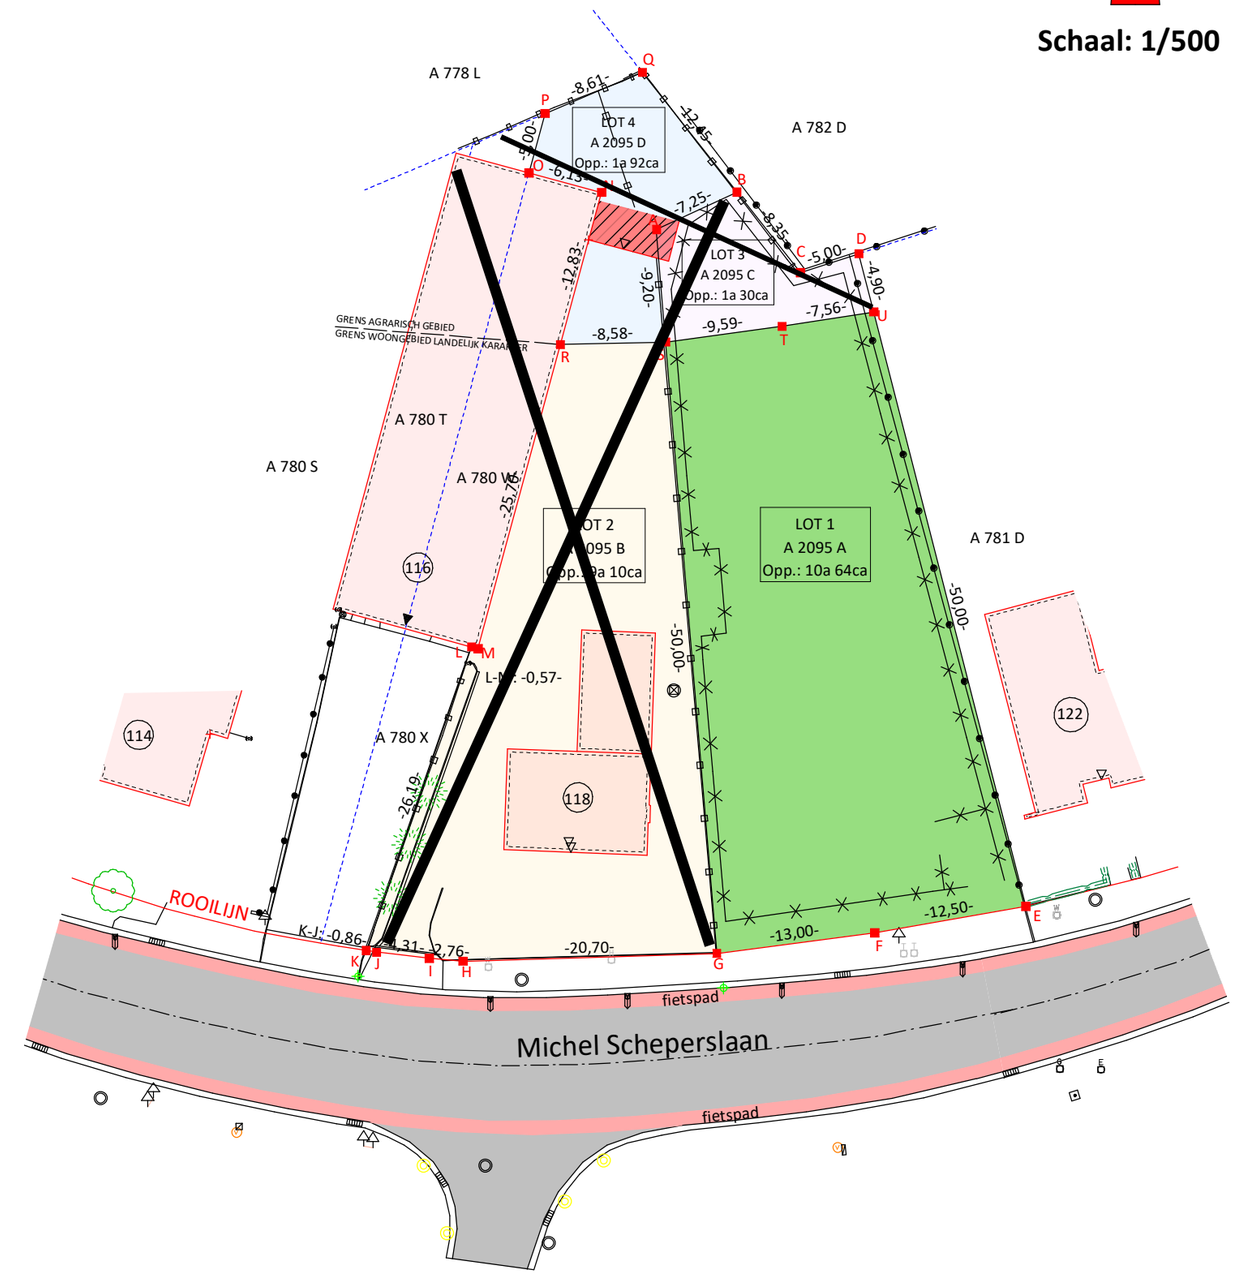

Opmerking:

Opmeting gebaseerd op:
- rooilijn - volgens rooilijnplan - landmeter Claes H. dd. 30/06/1947
- nieuwe grens - opmeting ter plaatse
- volgens verkavelingsplan - MSOG F. Vanhamel - dd.14/10/1959

verkavelingsdossier: OMV_2025060960 - dd. 17/09/2025

Dossier: VKL24_HZ3A1_DEF

PLAN REF NR: 71065-10908

LANDMEESTERS

LAN 06 1257
Bieststraat 133
3550 Heusden - Zolder

GSM: +32 474 49 01 98
email: info@landmeesters.be
website: www.landmeesters.be

Ik waarborg enkel de door mij ondertekende plannen
Opgemaakt op: 29/09/2025

Diederik Dirickx
Bouwkundig Ing. Landmeter-Expert
Beëdigd door de rechtbank van Eerste Aanleg te Hasselt

Deze tekening is eigendom van Landmeesters BV
Reproductie of mededeling aan derde in welke vorm dan ook is zonder de schriftelijke toestemming van de eigenaar niet toegelaten